


ZAŁĄCZNIK NR 05

Lokalizacja instalacji fotowoltaicznej na budynku stacji transformatorowej

29 paneli
ok. 9,5 kW

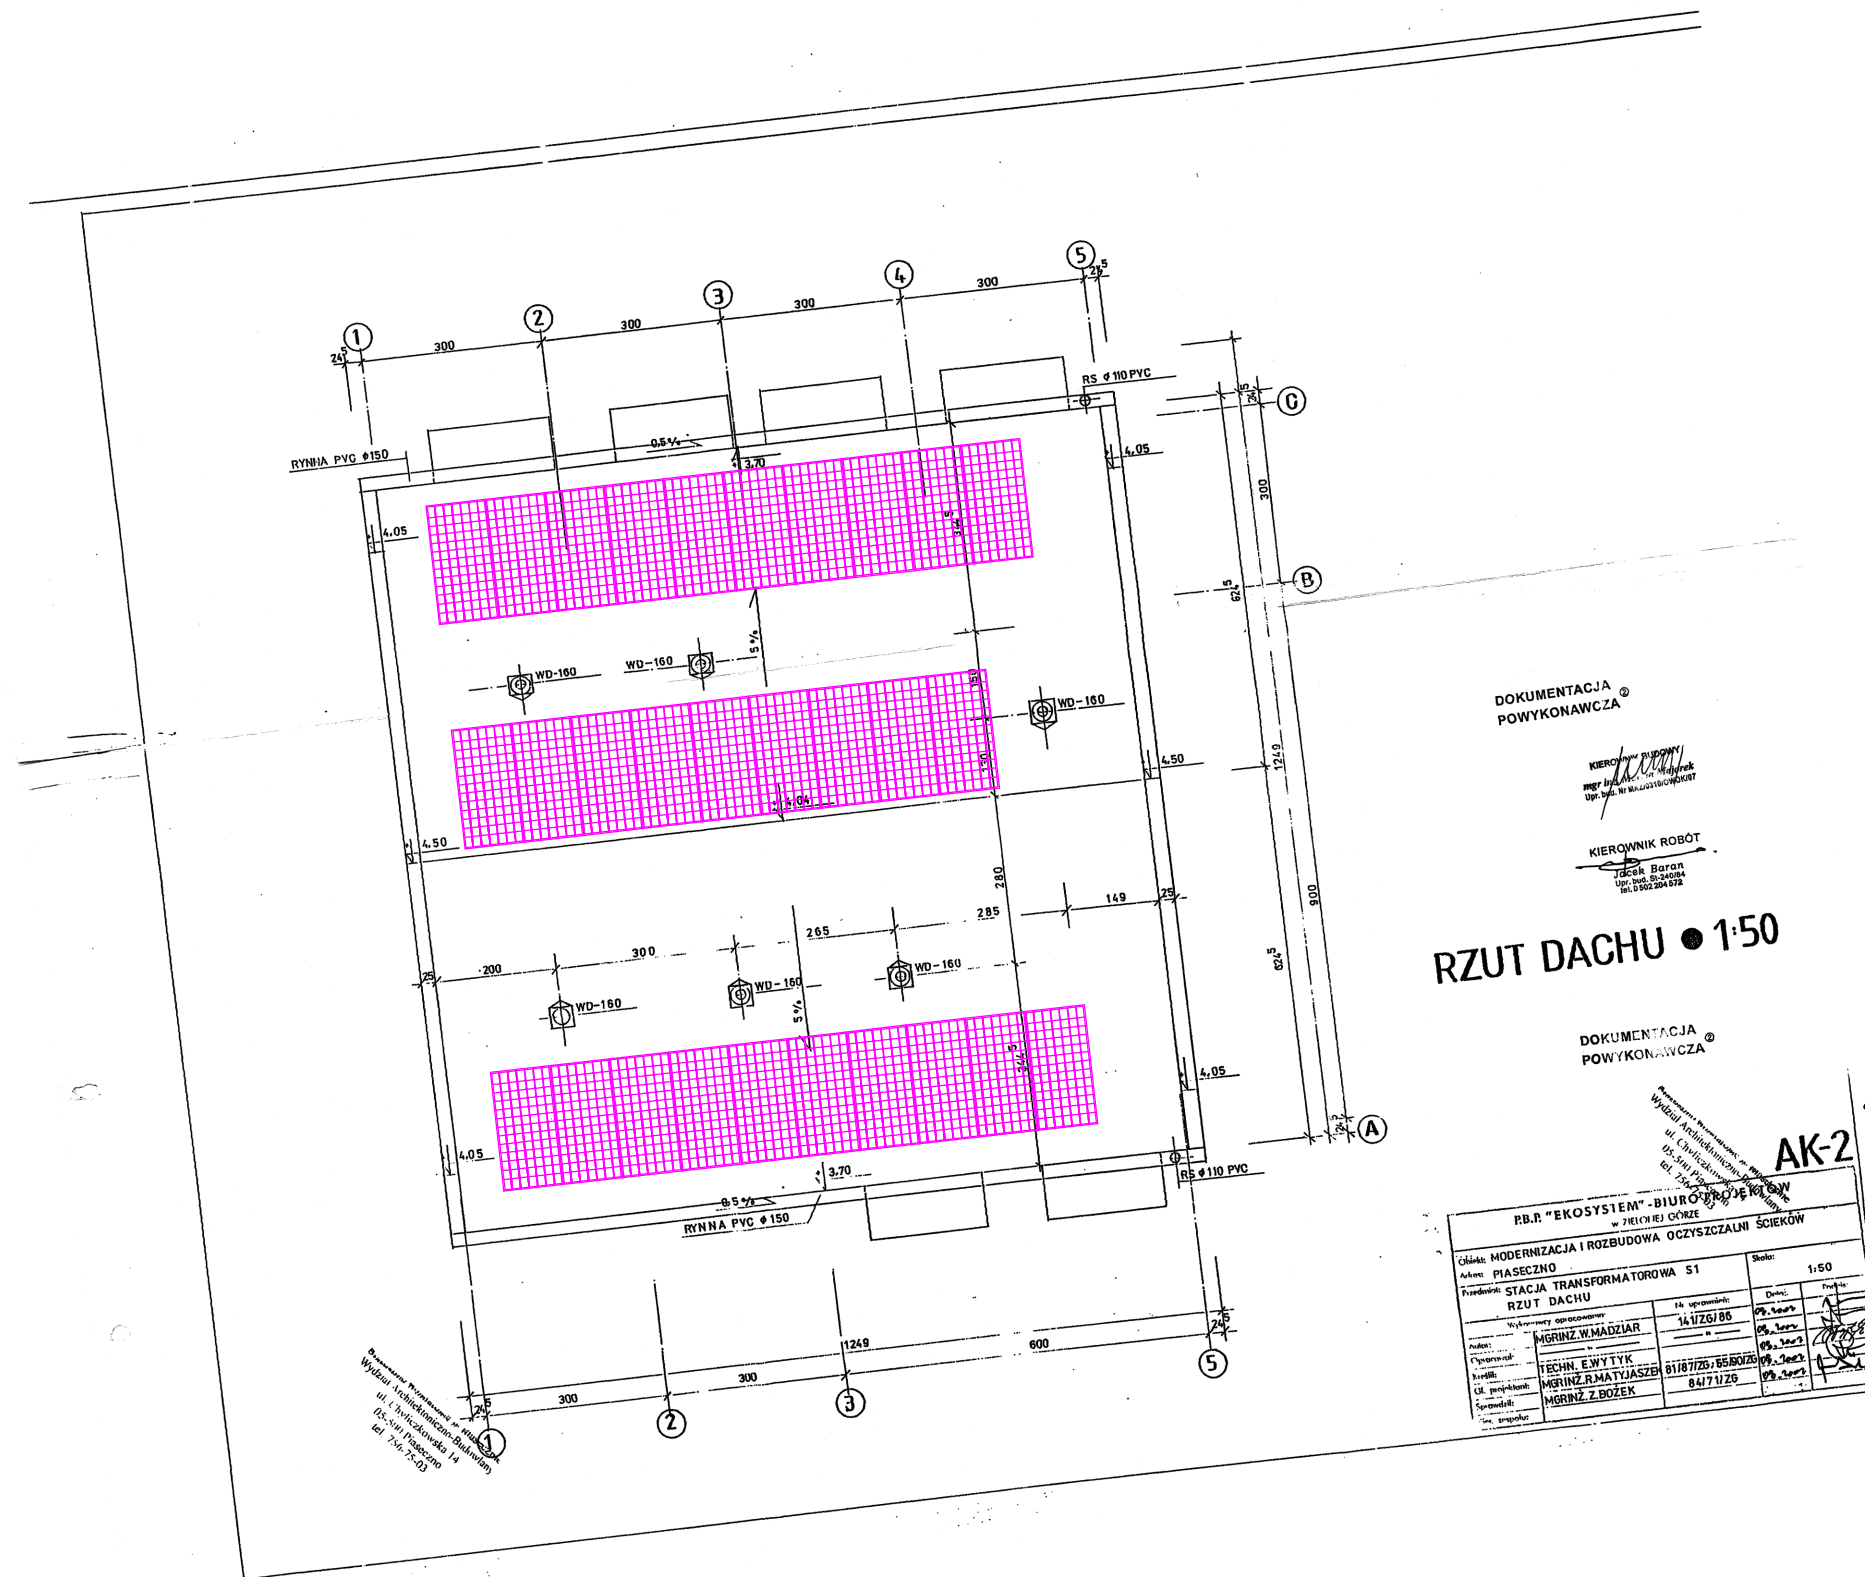

DOKUMENTACJA
POWYKONAWCZA


KIEROWNIK ROBOT
Jacek Baran

RZUT DACHU • 1:50

DOKUMENTACJA
POWYKONAWCZA


AK-2

Ciepła: MODERNIZACJA I ROZBUDOWA OCZYSZCZALNI ŚCIEKÓW			
Adres: PIASECZNO			
Problematyka: STACJA TRANSFORMATOROWA S1			
RZUT DACHU			
Skala: 1:50			
Wymiary opracowania			
Strona:			
Imię i nazwisko:			

